


中播都市計画事業垣内津市場土地地区画整理事業 保留地確定図 68街区1-4画地 S=1:250

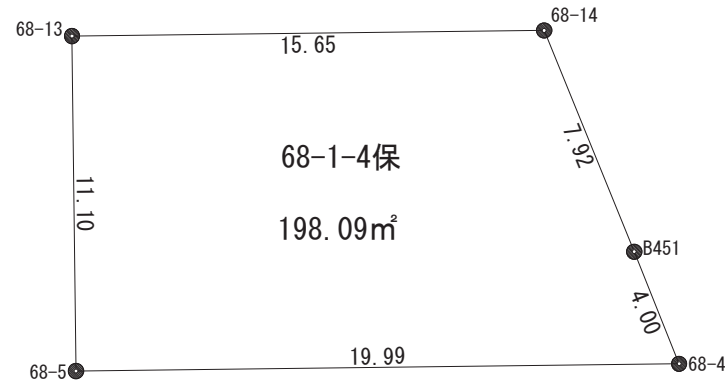

出来形確認測量

永	●	プレート
久	■	コンクリート杭
標	▲	刻み
識	●	鉄 鋌
仮	○	ペンキ
設	□	木 杭
標	△	刻み
識	○	鉄 鋌
確定年月日	平成 28年 4月 4日	
作成年月日	平成 28年 4月 4日	