


中播都市計画事業垣内津市場土地地区画整理事業 保留地確定図 13街区 2-4画地

S = 1 : 250

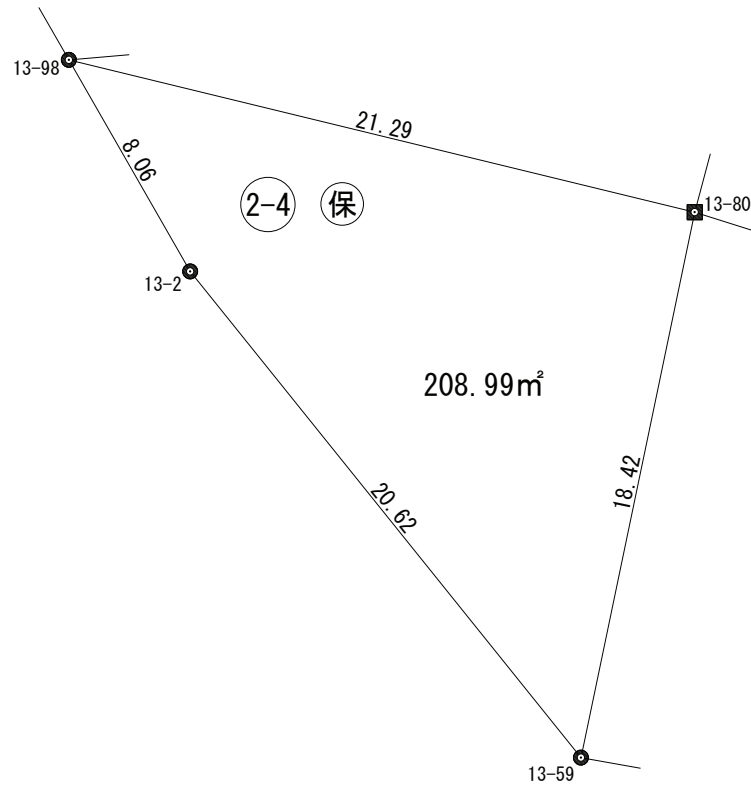


出来形確認測量

永久	●	プレート
標	■	コンクリート杭
識	▲	刻み
仮	●	鉄 鉋
設	○	ペンキ
標	□	木 杭
識	△	刻み
	○	鉄 鉋
確定年月日	平成 29年 8月 14日	
作成年月日	平成 29年 8月 14日	

中播都市計画事業垣内津市場土地区画整理事業 保留地確定図 13街区 2-4画地

S = 1 : 250

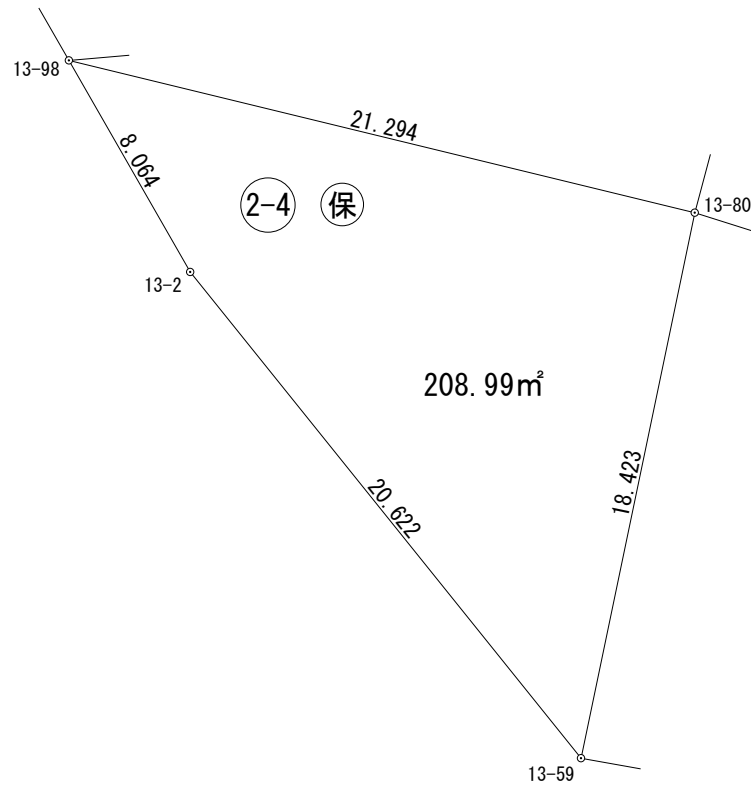

出来形確認測量

永久	●	プレート
標	■	コンクリート杭
識	▲	刻み
仮	●	鉄 釘
設	○	ペンキ
標	□	木 杭
識	△	刻み
	○	鉄 釘
確定年月日	平成 29年 8月 14日	
作成年月日	平成 29年 8月 14日	

# 面積計算書

地番： 13-2-4保

測点名	X座標	Y座標	方向角	距離
13-59	-133662.030	22856.538	11-46-46	18.423
13-80	-133643.995	22860.299	283-40-48	21.294
13-98	-133638.959	22839.609	150-10-23	8.064
13-2	-133645.955	22843.620	141-12-52	20.622
			倍面積	417.982049
			面積	208.9910245
			坪数	63.21