
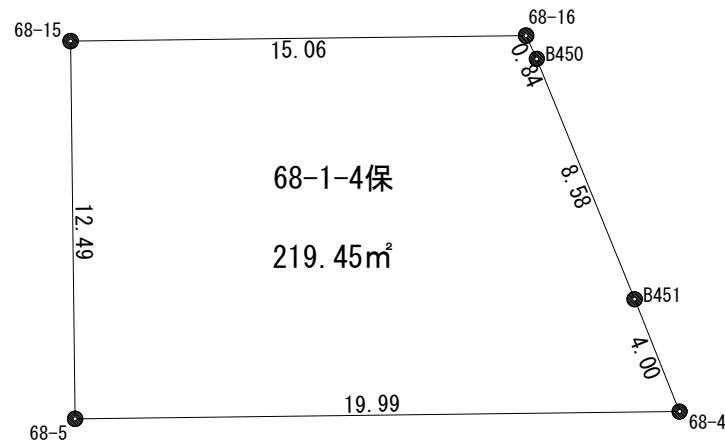


中播都市計画事業垣内津市場土地地区画整理事業 保留地確定図 68街区1-4画地 S=1:250

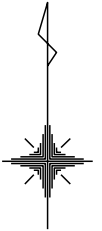

出来形確認測量

| | | |
|-------|---------------|---------|
| 永久 | ● | プレート |
| 標 | ■ | コンクリート杭 |
| 識 | ▲ | 刻み |
| 仮 | ● | 鉄 鋌 |
| 設 | ○ | ペンキ |
| 標 | □ | 木 杭 |
| 識 | △ | 刻み |
| | ○ | 鉄 鋌 |
| 確定年月日 | 平成 28年 6月 13日 | |
| 作成年月日 | 平成 28年 6月 13日 | |